
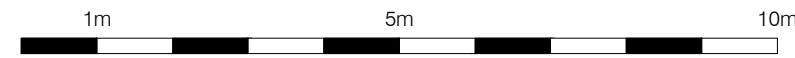


L:\Projekte\2025\179-25_Malojer_Schwaz\AsBuilt\179-25_GDG.dwg

00'01'0701=Y
+ X=246040.00

00'07'0701=Y
+ X=246040.00

00'02'0701=Y
+ X=246030.00

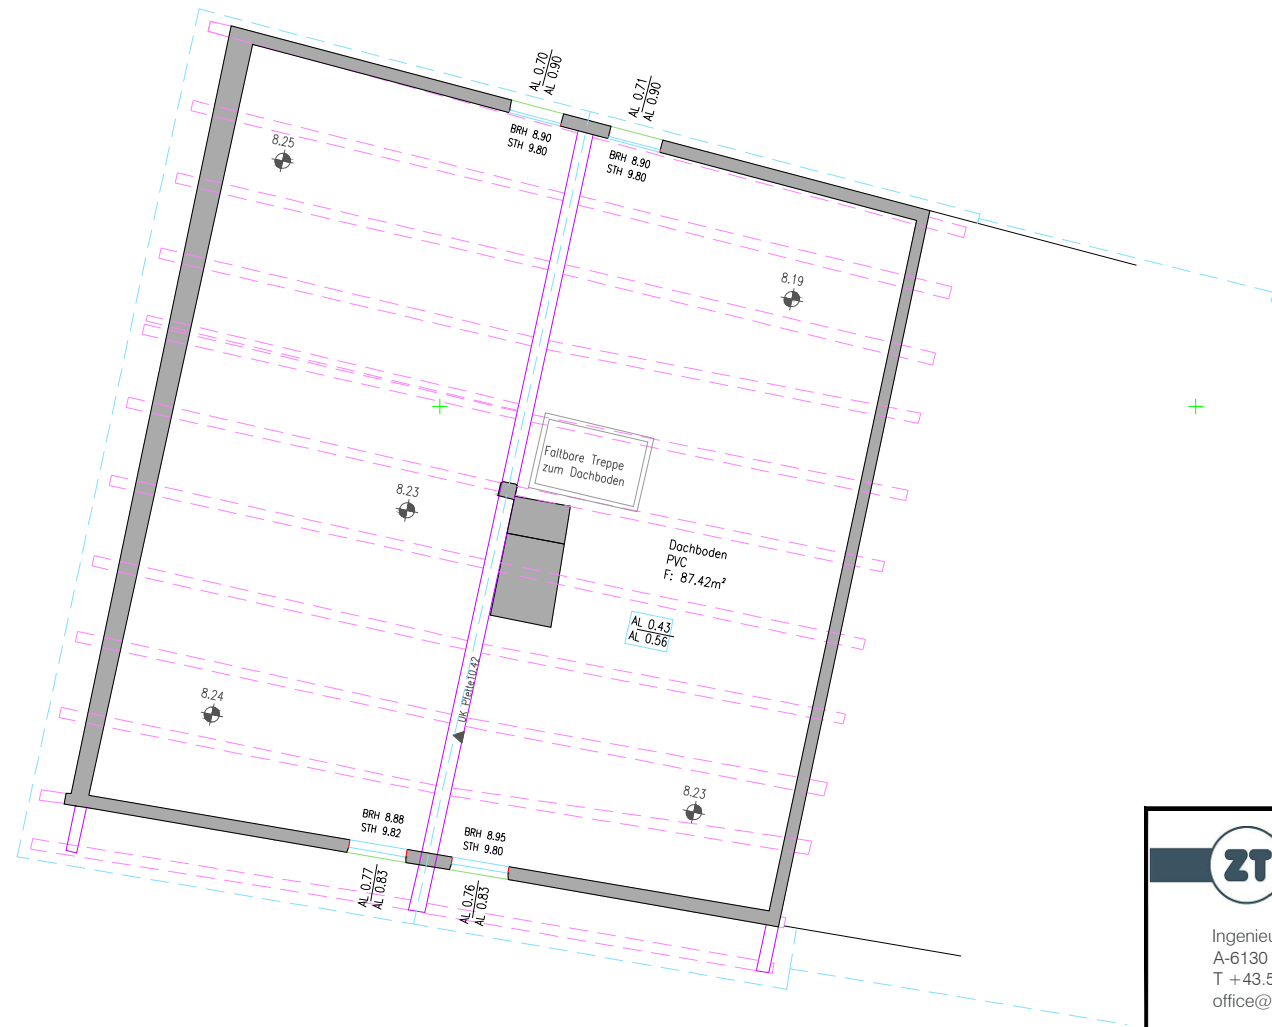



Ingenieurkonsulenten für Vermessungswesen
A-6130 Schwaz Innsbrucker Straße 77
T +43.5242.64369 F +43.5242.71051
office@trigonos.at www.trigonos.at



TRIGONOS
VERMESSUNG MIT PROFIL

GZ: 179/2025GDG

Bestandsplan

Gebäude - Schwaz

Planinhalt

Maßstab 1: 100
Grundriss Dachgeschoß

Ort: Fuggergasse 5 6130 Schwaz Gst. Nr.: .888 KG.: 87007 Schwaz	Auftraggeber: Matthias Malojer MSC Burggasse 10 6130 Schwaz	Höhenbezug: ±0,00= 545,63m ü.d.A. FFOK Haupteingang
Lageanschluss: GNSS Transformation Höhenanschluss: GNSS Transformation		Vermessen am: 24.07.2025 Ausgefertigt am: 22.08.2025