

Y=104020.00
+ X=246040.00

+


+



Y=104020.00
+ X=246030.00



Y=104020.00
+ X=246040.00

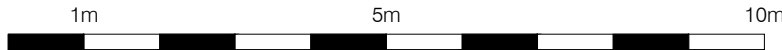

Ingenieurkonsultanten für Vermessungswesen
A-6130 Schwaz Innsbrucker Straße 77
T +43.5242.64369 F +43.5242.71051
office@trigonos.at www.trigonos.at



GZ: 179/2025GUG

Bestandsplan Gebäude - Schwaz

Planinhalt Maßstab 1: 100 Grundriss Untergeschoß

Ort:
Fuggergasse 5
6130 Schwaz
Gst. Nr.: .888
KG.: 87007 Schwaz

Auftraggeber:
Matthias Malojer MSC
Burggasse 10
6130 Schwaz

Höhenbezug:
±0,00= 545,63m ü.d.A.
FFOK Haupteingang

Lageanschluss: GNSS Transformation
Höhenanschluss: GNSS Transformation

Vermessen am: 24.07.2025
Ausgefertigt am: 22.08.2025