




SÜDOSTANSICHT

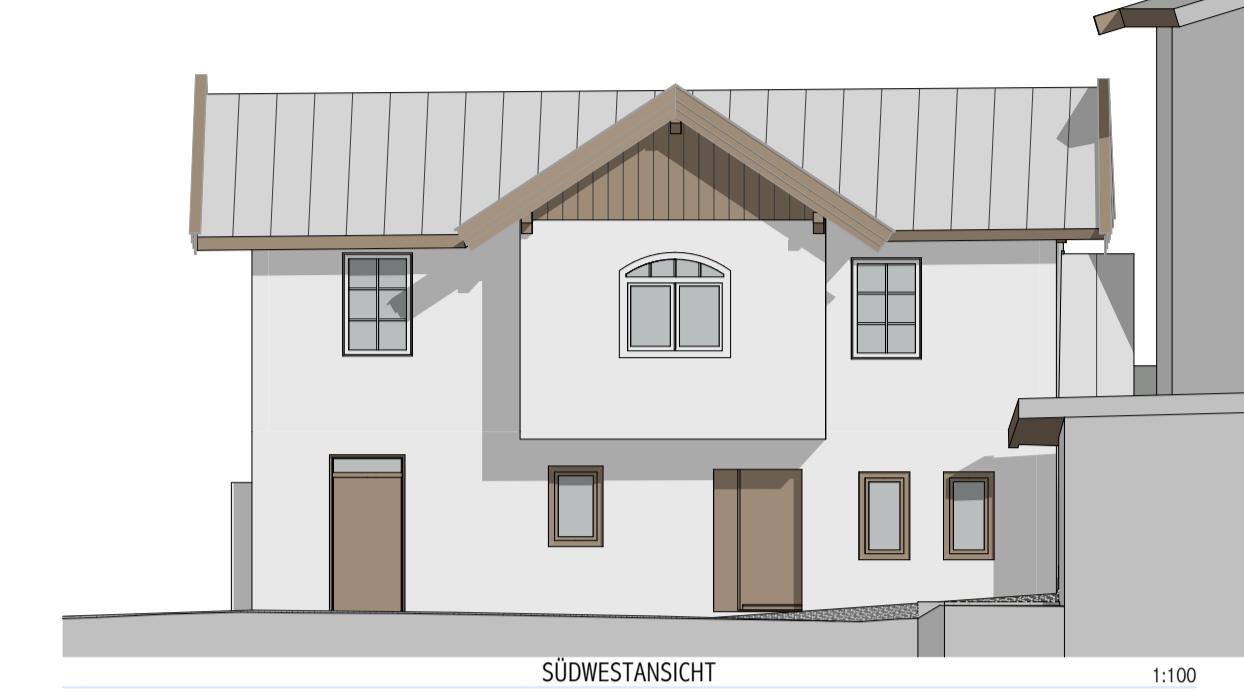


Page 1

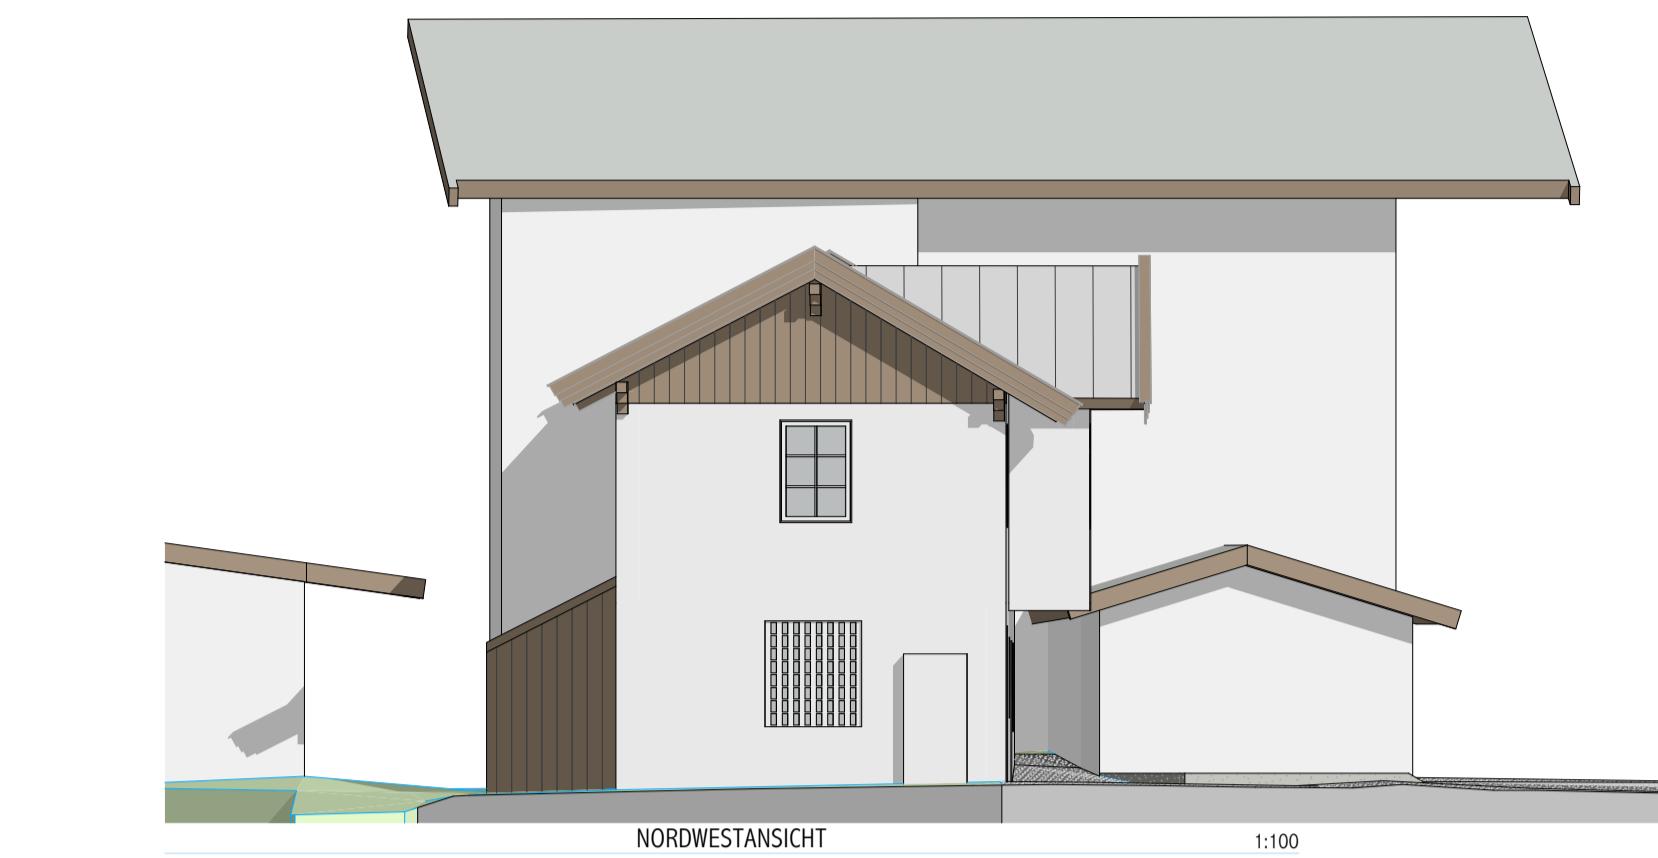


1

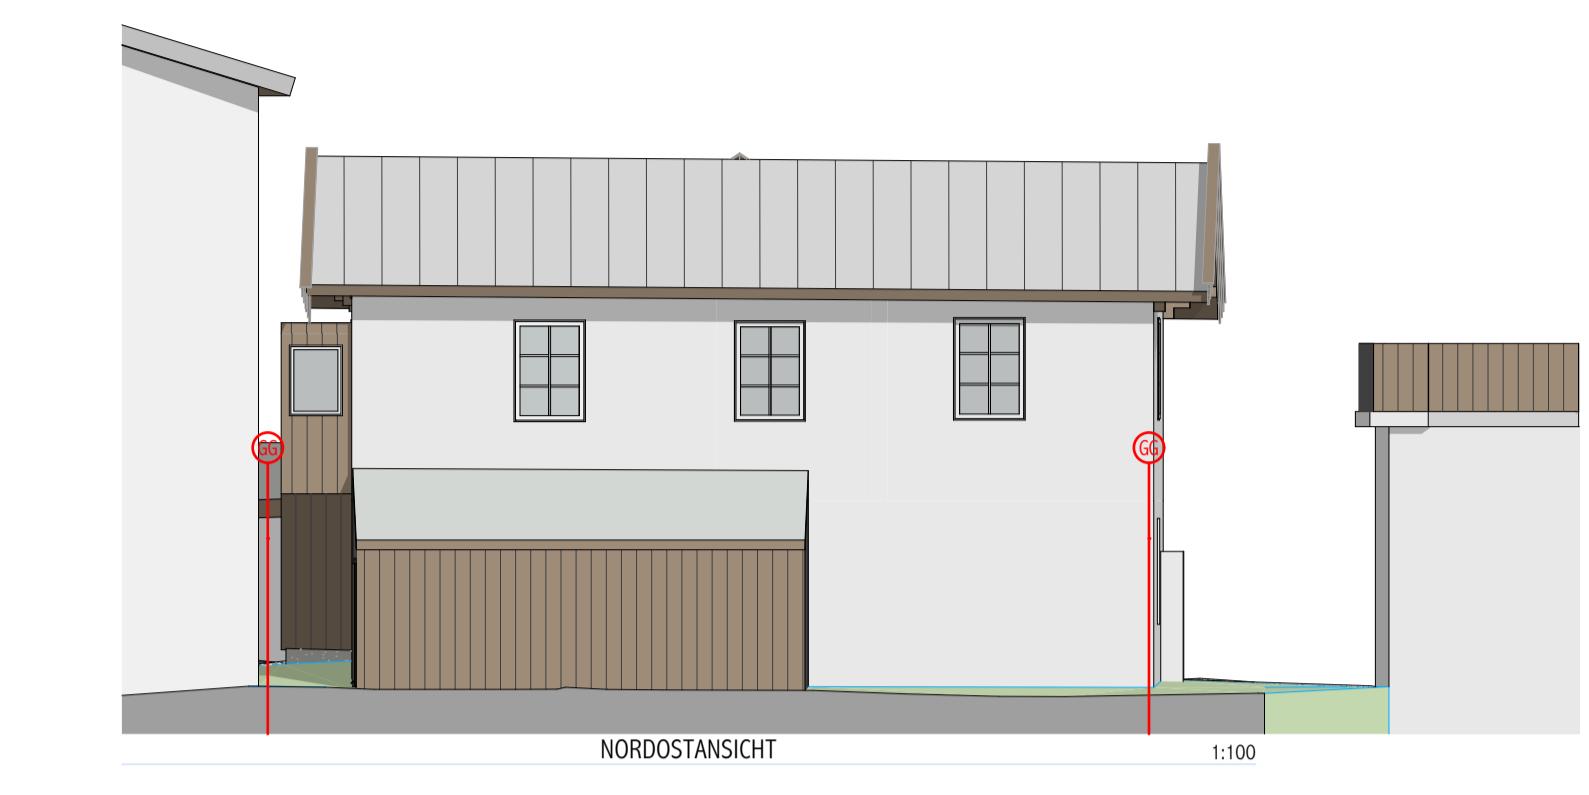

NUR


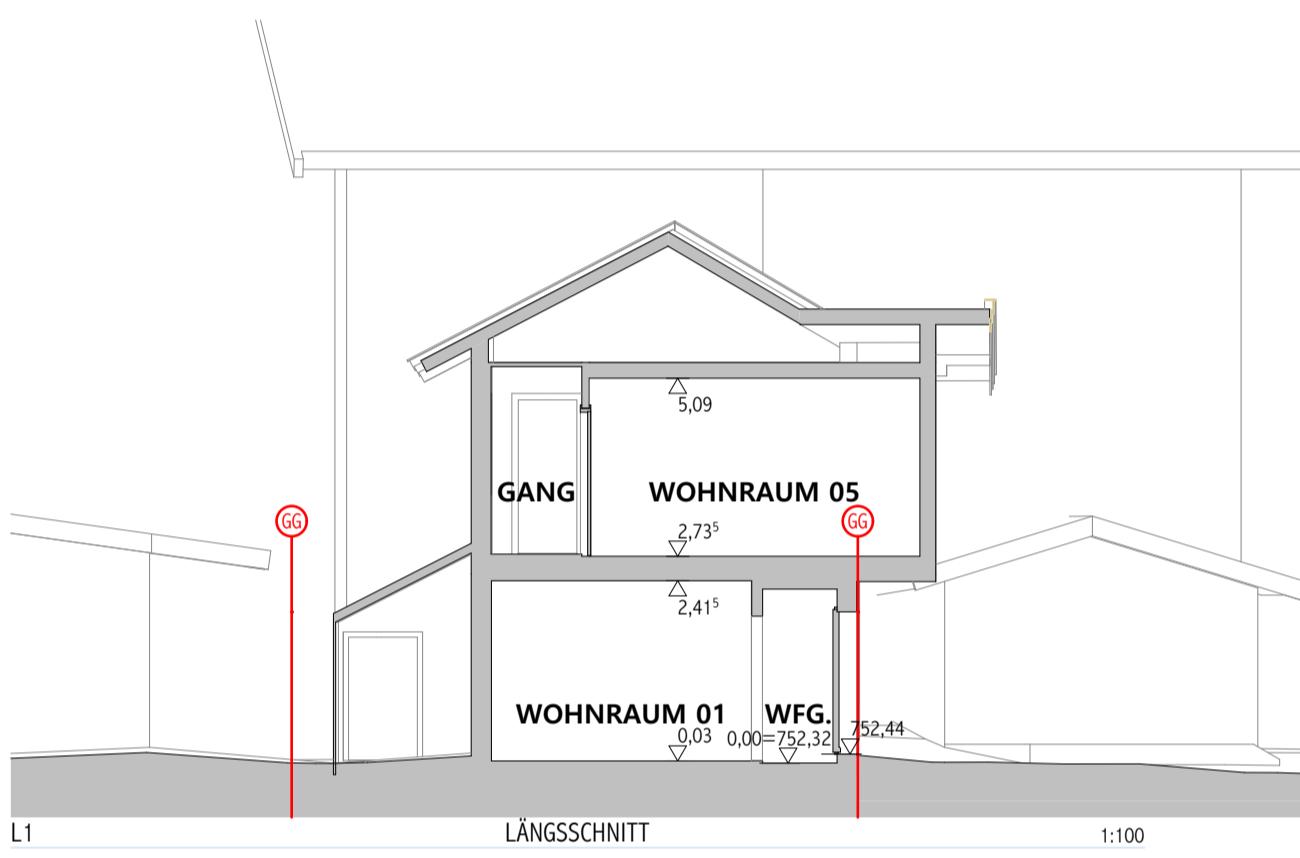


LÄNGSSCH

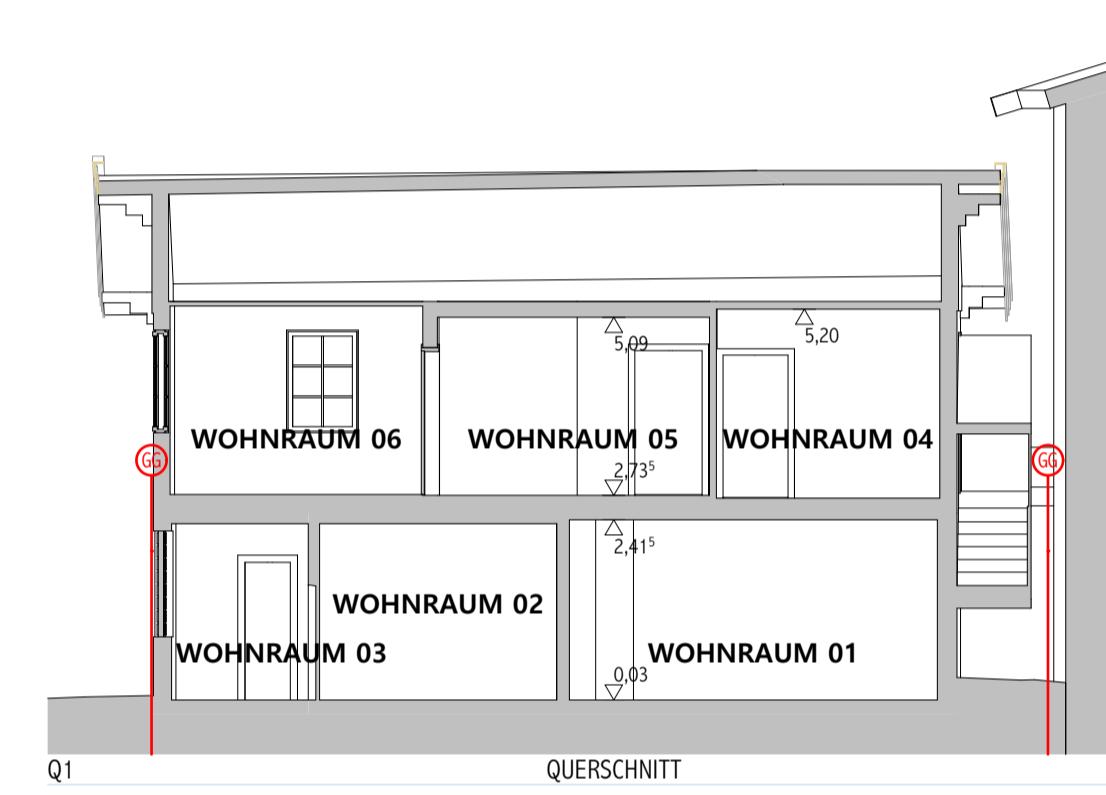


Q1 QUE

Raumliste				
TOP	Raumkategorie	Geschoss	Raumnamen	Flä
TOP 01				
	Wohnräume	ERDGESCHOSS	BAD	3,32
	Wohnräume	ERDGESCHOSS	WFG.	1,60
	Wohnräume	ERDGESCHOSS	WOHNRAUM 01	19,81
	Wohnräume	ERDGESCHOSS	WOHNRAUM 02	14,27
	Wohnräume	ERDGESCHOSS	WOHNRAUM 03	4,17
	Wohnräume	1. OBERGESCHOSS	GANG	5,25
	Wohnräume	1. OBERGESCHOSS	STGH.	1,11
	Wohnräume	1. OBERGESCHOSS	WOHNRAUM 04	9,80
	Wohnräume	1. OBERGESCHOSS	WOHNRAUM 05	15,83
	Wohnräume	1. OBERGESCHOSS	WOHNRAUM 06	15,47
	Wohnräume	1. OBERGESCHOSS	WR.WC	2,44
				93,07 m ²

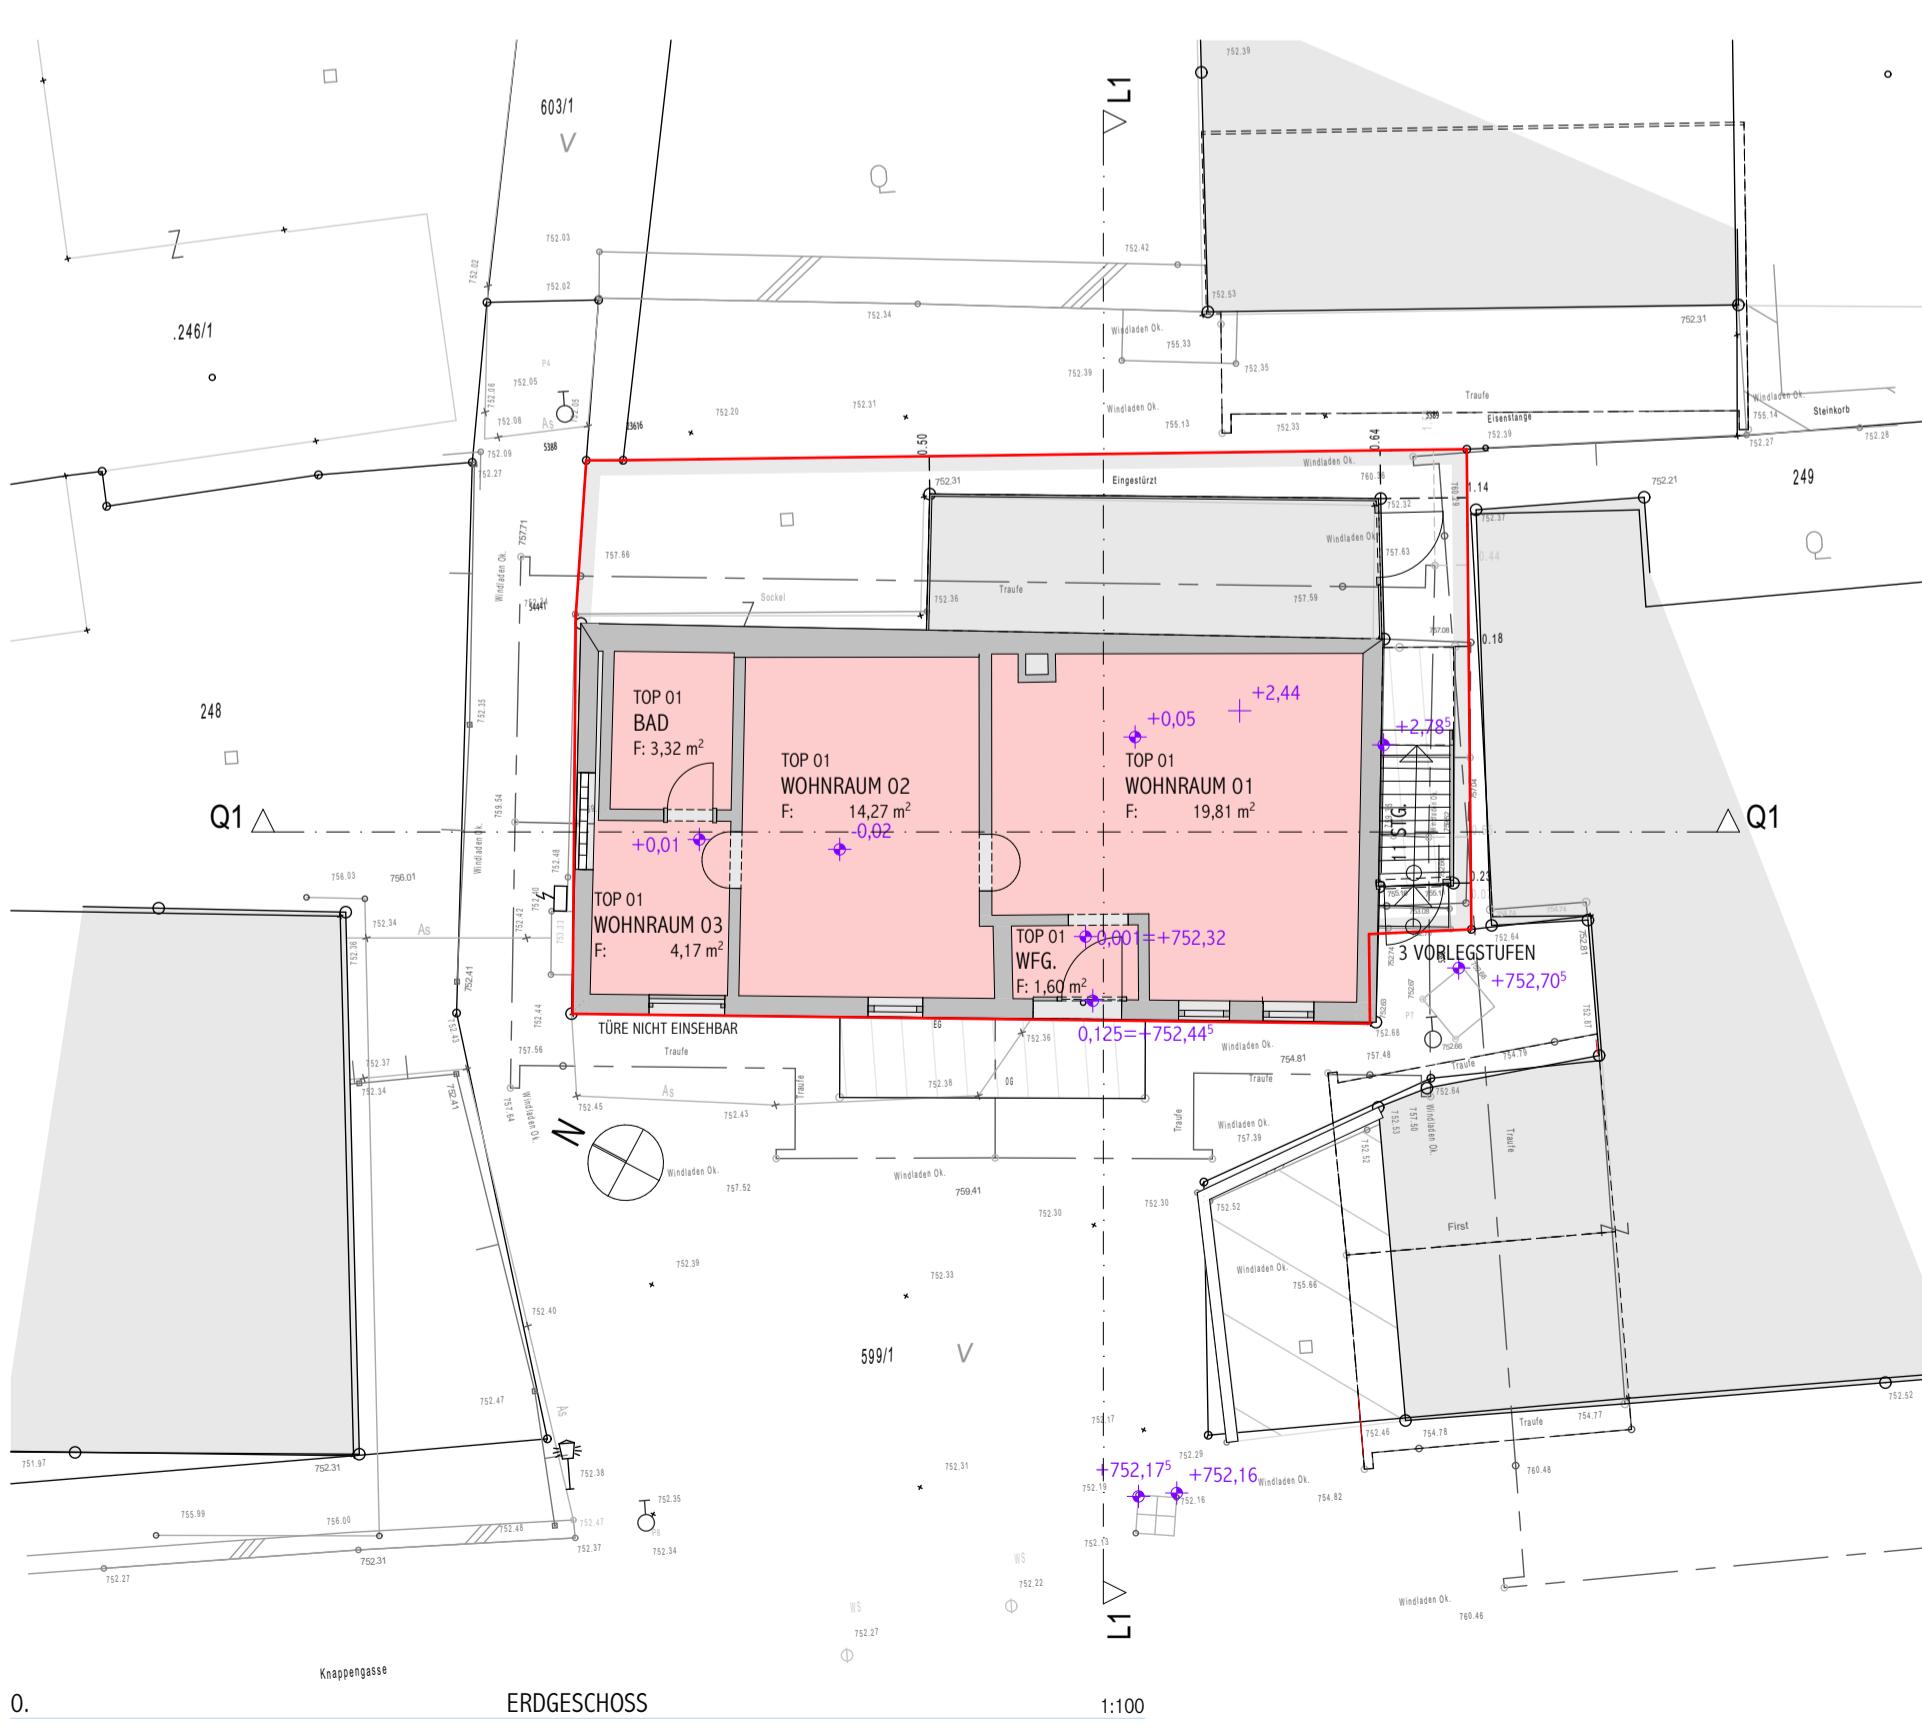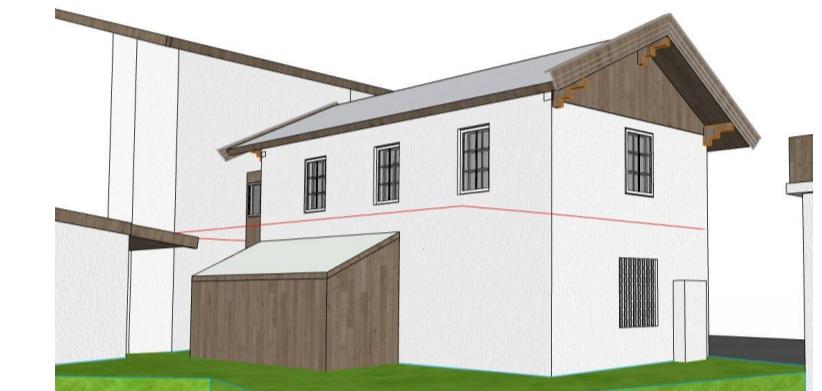

Knappengasse

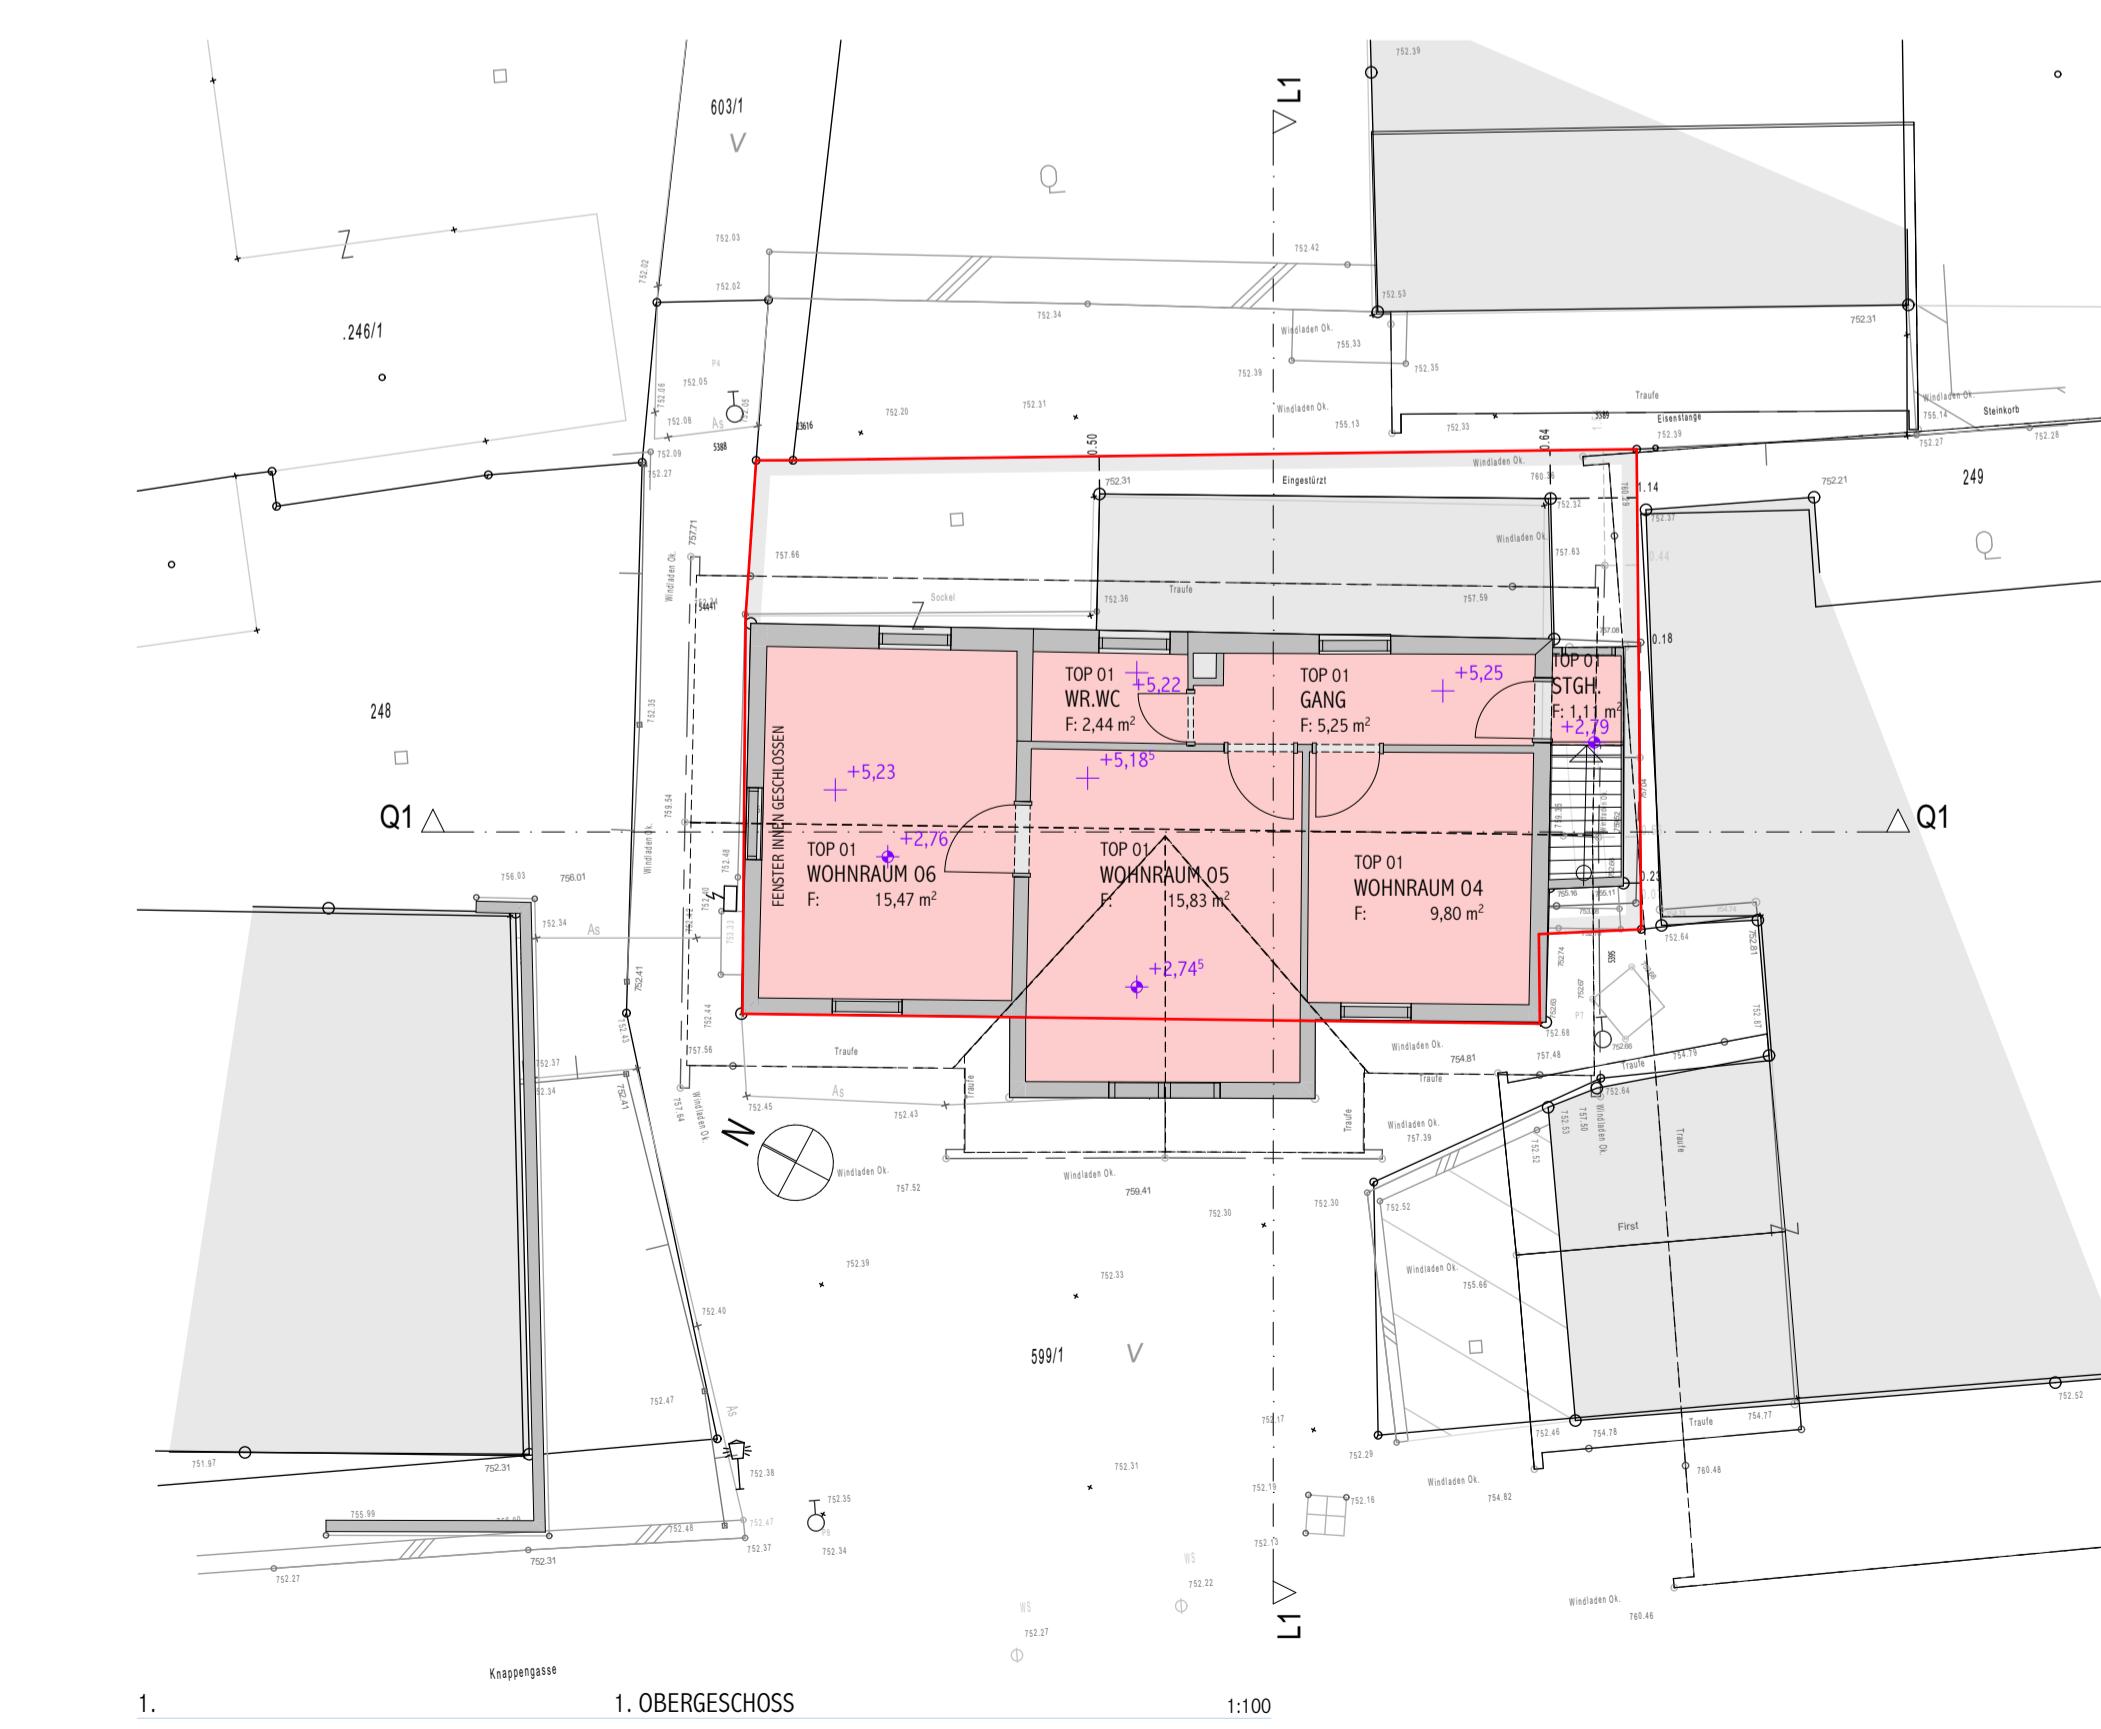

Knappengass

BESTANDSPLAN

GRUNDRIFFE, ANSICHTEN, SCHNITTE 1:100



Bauvorhaben:
BESTANDSPLAN
Knappengasse 7
6370 itzbu^hel

Auftraggeber:
Reinhard Eder
Knappengasse 7
6370 Kitzbühel

Grundstücksdaten:
GST BPZ. 245
KC 82108 Kitzbühel Stadt

LEGENDE:

	-0,03 FFOK.		+2,22 STURZ UK.
	+2,44 UK.DE.		+1,46 PH.

DER BESTANDSPLAN GIBT KEINE AUF SCHLÜSSE ÜBER GENEHMIGTE/NICHT GENEHMIGTE ABSCHNITTE.

SICHTBARE DECKENUNTERKANTE UND BODENOBERKANTE (WINDSCHIEF) ERFASST,
STATISCHE BAUTEILE BEI UMBAU VOR BAUGEWINN PRÜFEN BZW. RÜCKSPRACHE HALTEN
VORDACH, GEBAUDEFLÜHLE UND AUSSENANLAGEN VEREINACHT PZM VON VERMESSUNG

PFETTENAUSSCHNITTE UND KONSOLEN FÜR BAI KONF ANGENOMMEN

LAGEPLAN ÜBERNOMMEN VON VERMESSUNG RIESER ZT
GZL 47 542/24 AUSFERTIGUNGSDATUM 16.09.2024