


NETTONUTZFLÄCHE BESTAND

WOHNHAUS (UG, EG, DG):

UG 40,55 + EG 73,04 + DG 41,63 = 155,22 m²

GESAMT 155,22 M²

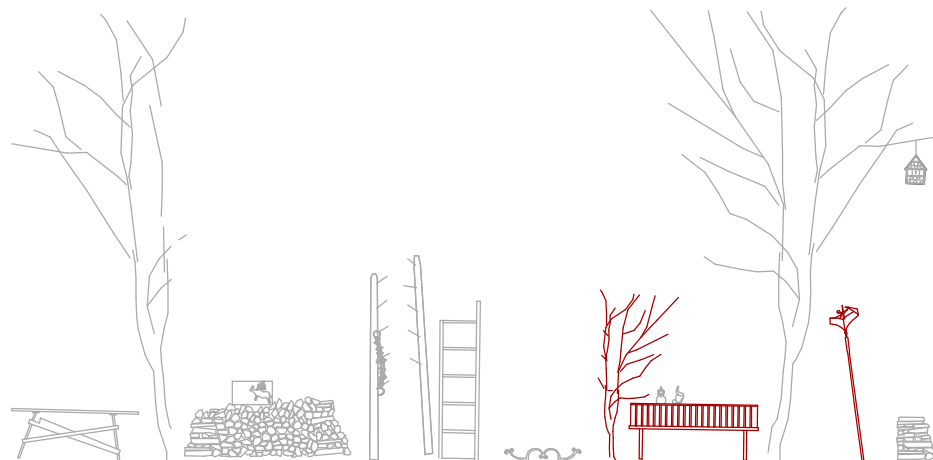

DURCHGEFÜHRTE SANIERUNGSMASSNAHMEN:

IN PLANLICH DARGESTELLTER FORM

haupt-/ wohnhaus

plan zuletzt gedruckt / gespeichert:
23.05.2017

stierbauerhof _ neudorf 22 _ 8521 st. andrä-höch

gudrun inreiter, helga steinbauer

plan letzte änderung:
23.05.2017

paracelsustrasse 4,
5020 salzburg
auf der murwiese 18,
8041 graz


architekt di georg huber
staatlich befugt und beeidet
mitarbeit: di barbara linsberger

e: g.huber@huber-theissl.at
m: 0043 699 10840024



salzburg - graz,
im märz 2017

m 1:100
bestandsplan

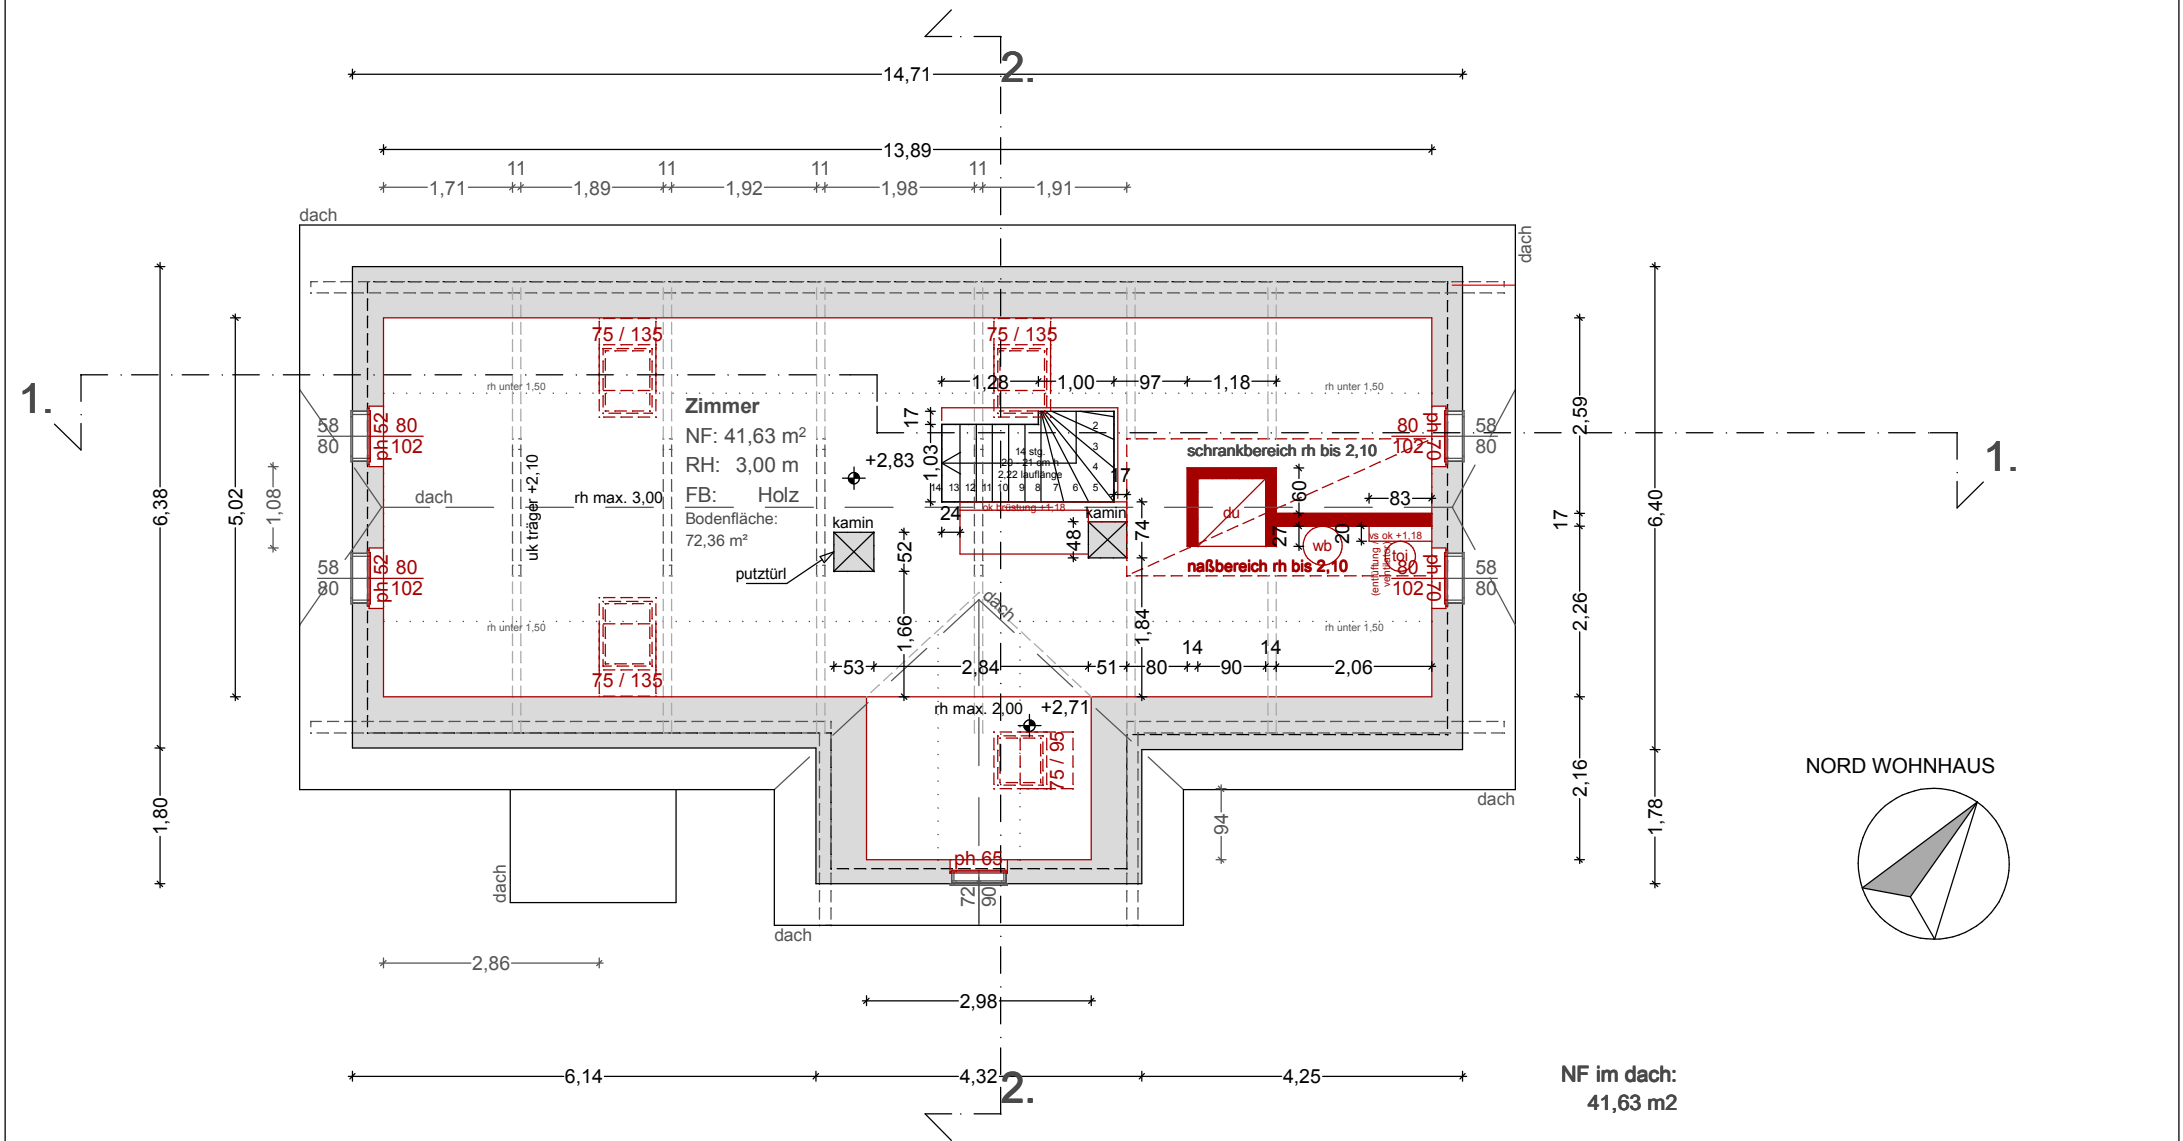

haupt-/ wohnhaus _ im dach

stierbauerhof _ neudorf 22 _ 8521 st. andrä-höch

gudrun inreiter, helga steinbauer

plan zuletzt gedruckt / gespeichert:
23.05.2017

plan letzte änderung:
23.05.2017

BESTAND
Innenumbau

paracelsustrasse 4,
5020 salzburg
auf der murwiese 18,
8041 graz

architekt di georg huber
staatlich befugt und beeidet
mitarbeit: di barbara linsberger


e: g.huber@huber-theissl.at
m: 0043 699 10840024

1m 5m

salzburg - graz,
im märz 2017

m 1:100
bestandsplan

DIN A4

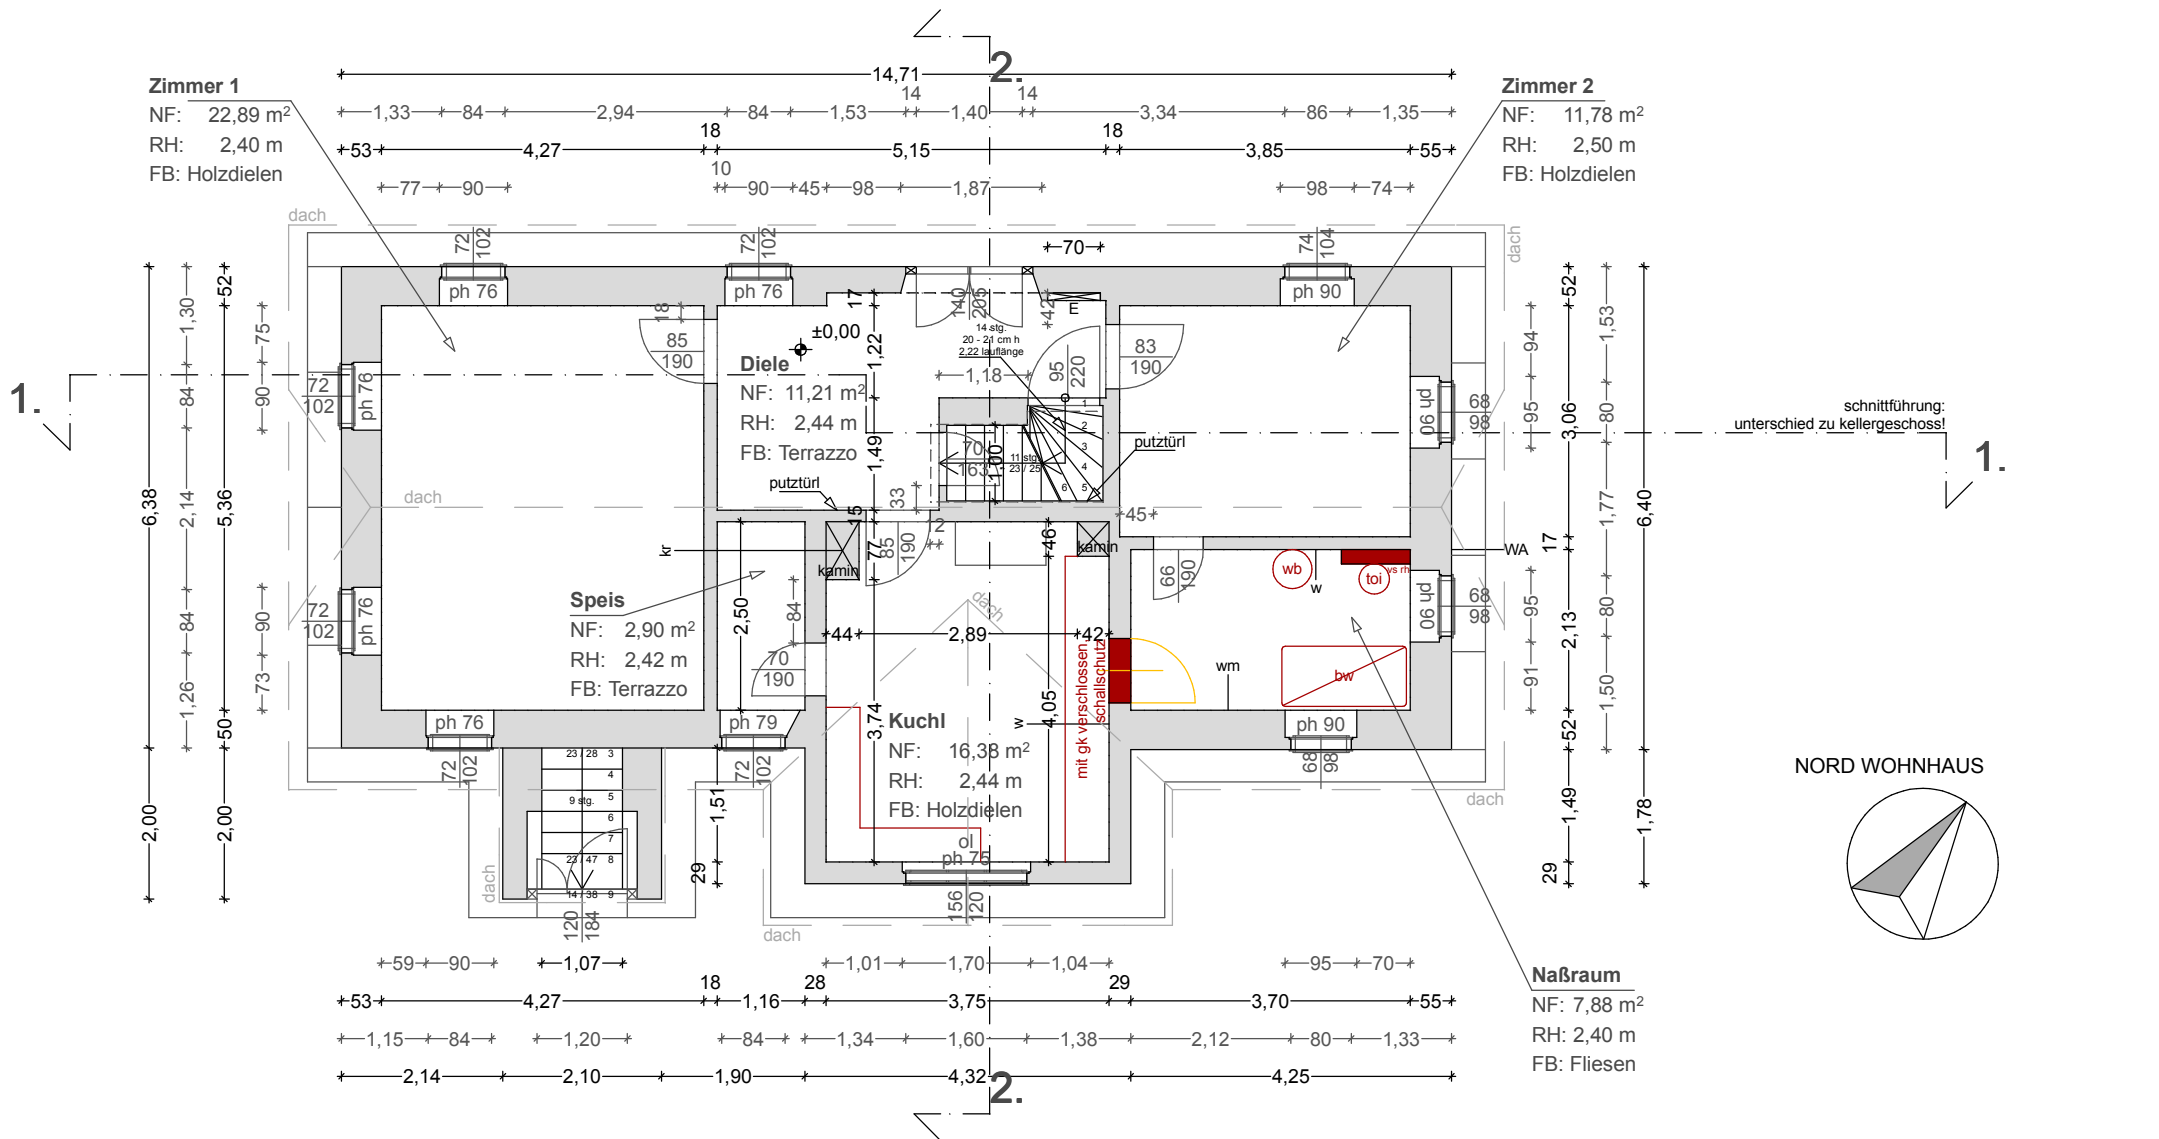

haupt-/ wohnhaus _ zu ebener erde

NF zu ebener erde:
73,04 m²

plan zuletzt gedruckt / gespeichert:
23.05.2017

stierbauerhof _ neudorf 22 _ 8521 st. andrä-höch

gudrun inreiter, helga steinbauer

plan letzte änderung:
23.05.2017

BESTAND
Innenumbau
ABBRUCH

paracelsustrasse 4,
5020 salzburg
auf der murwiese 18,
8041 graz


architekt di georg huber
staatlich befugt und beeidet
mitarbeit: di barbara linsberger

e: g.huber@huber-theissl.at
m: 0043 699 10840024

1m 5m

salzburg - graz,
im märz 2017

m 1:100
bestandsplan

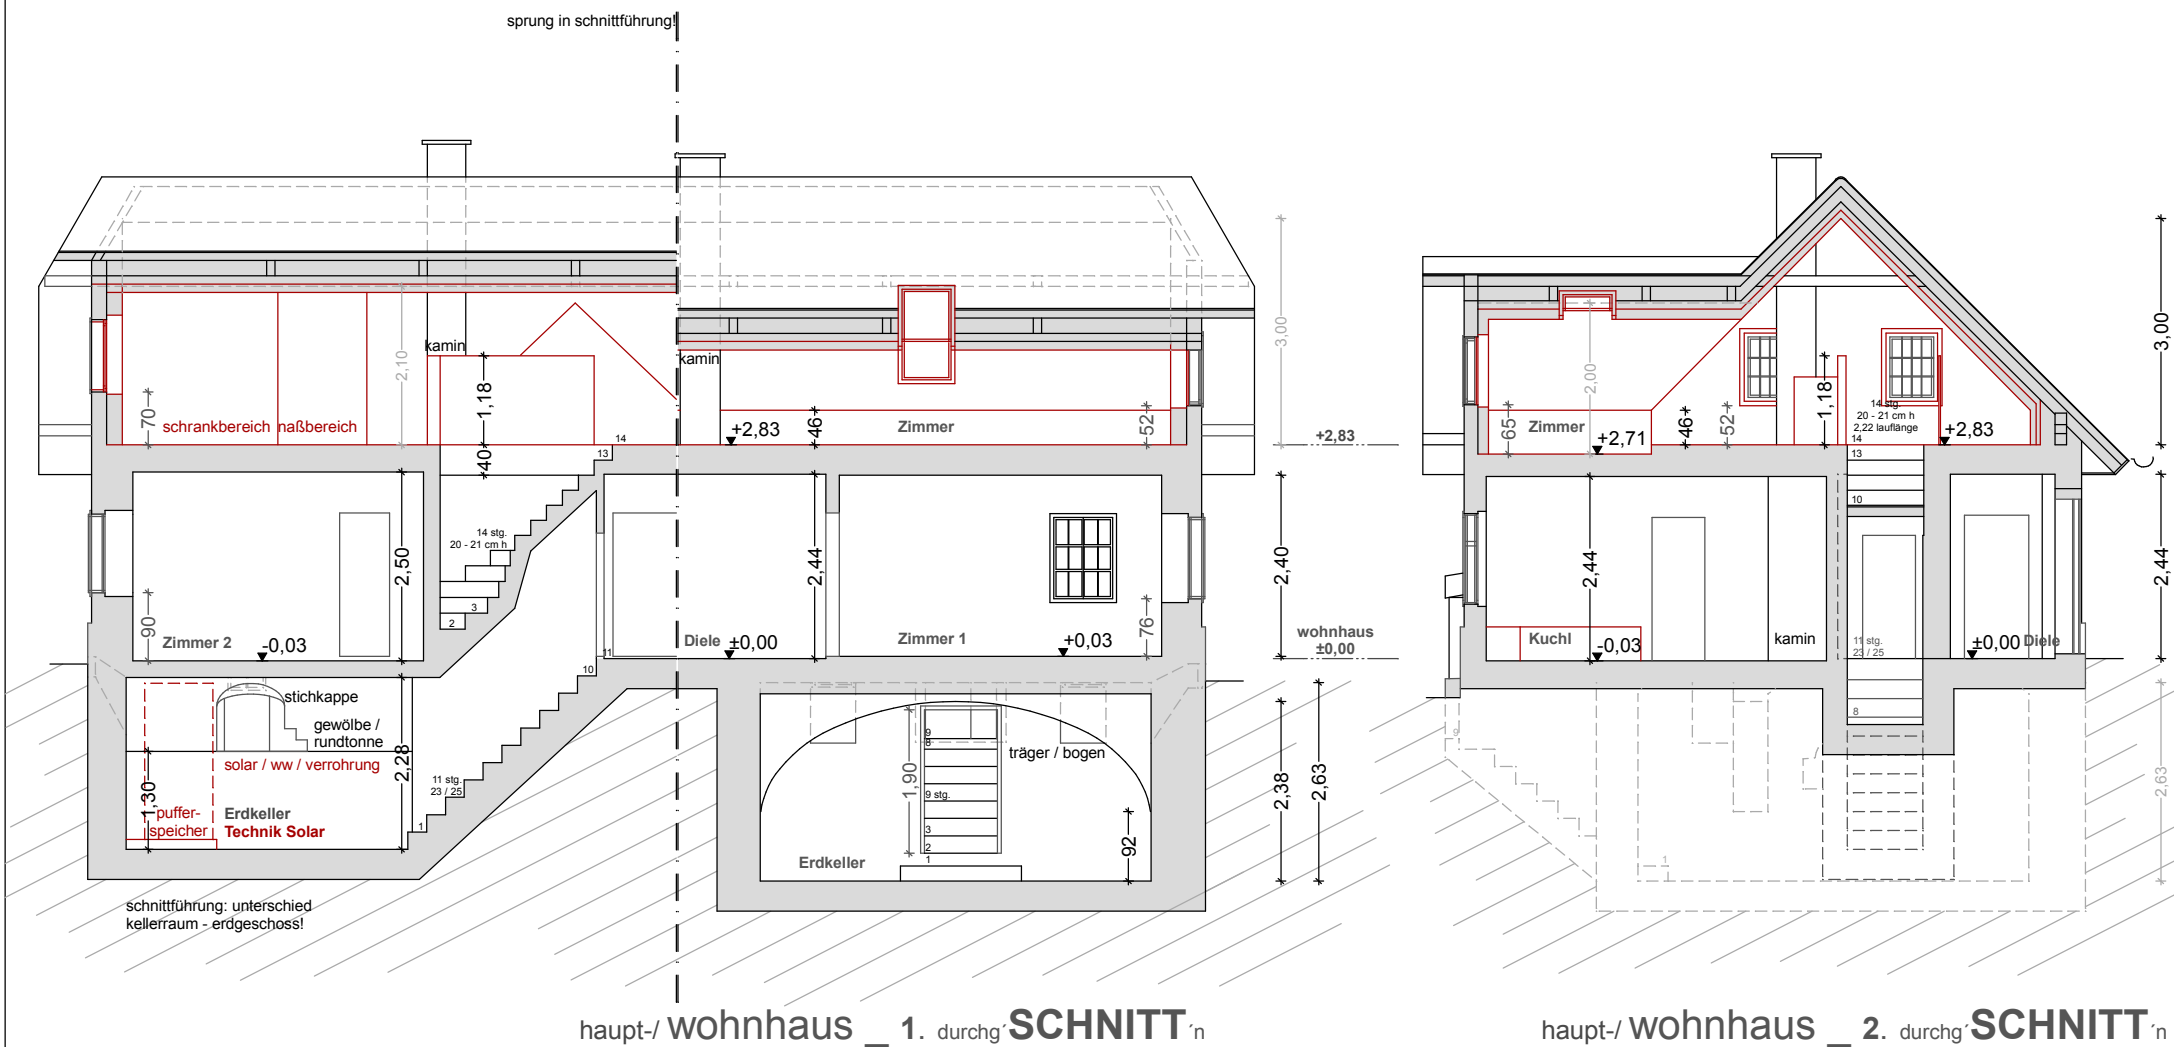

plan zuletzt gedruckt / gespeichert:
23.05.2017

plan letzte änderung:
23.05.2017

BESTAND
Innenumbau

stierbauerhof _ neudorf 22 _ 8521 st. andrä-höch
gudrun inreiter, helga steinbauer

paracelsustrasse 4,
5020 salzburg
auf der murwiese 18,
8041 graz


architekt di georg huber
staatlich befugt und beeidet
mitarbeit: di barbara linsberger

e: g.huber@huber-theissl.at
m: 0043 699 10840024

1m 5m


salzburg - graz,
im märz 2017

m 1:100
bestandsplan

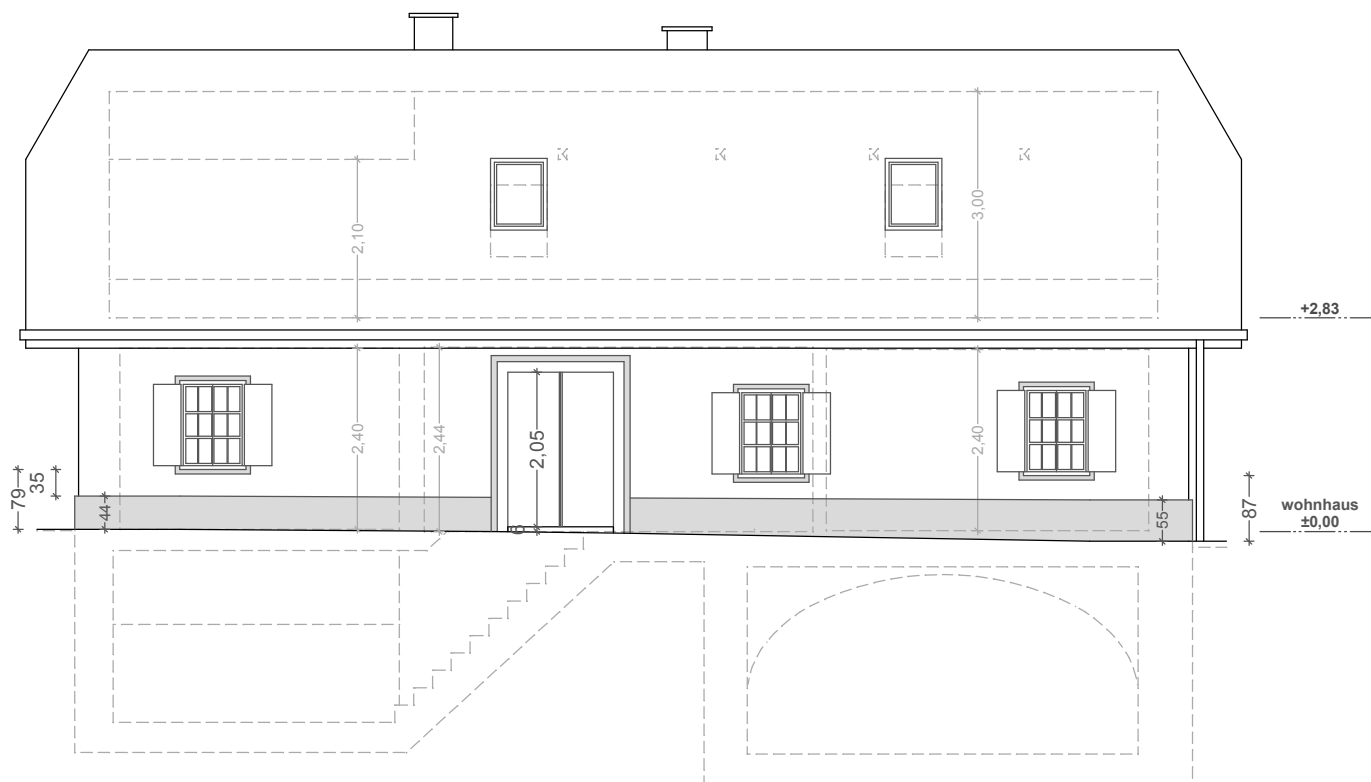

schnittansicht

haupt-/ wohnhaus _ von **NORD-west** d'rauf g'schaut

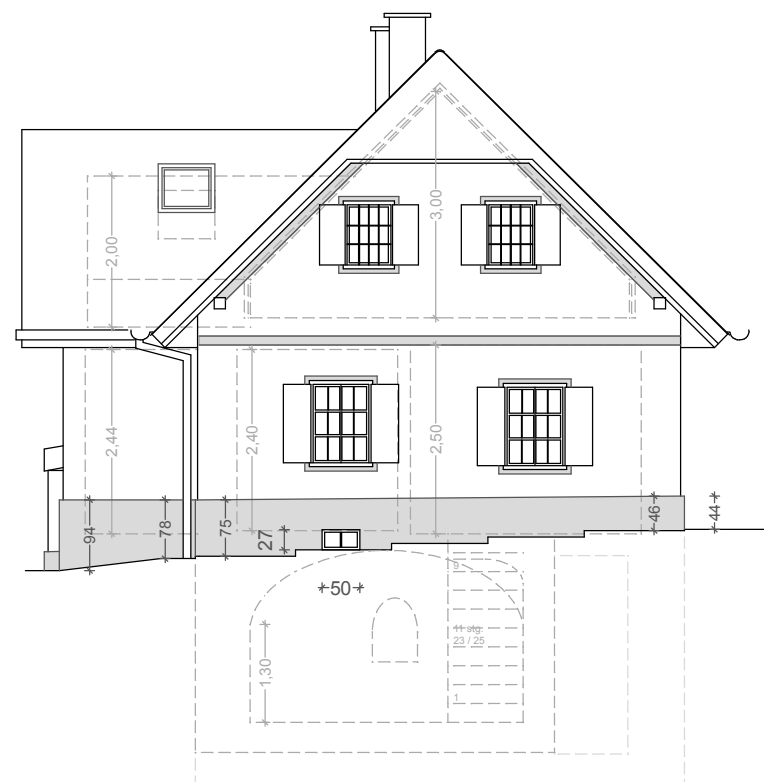

schnittansicht

haupt-/ wohnhaus _ von **nord-OST** d'rauf g'schaut

plan zuletzt gedruckt / gespeichert:
23.05.2017

stierbauerhof _ neudorf 22 _ 8521 st. andrä-höch
gudrun inreiter, helga steinbauer

plan letzte änderung:
23.05.2017

paracelsustrasse 4,
5020 salzburg
auf der murwiese 18,
8041 graz

architekt di georg huber
staatlich befugt und beeidet
mitarbeit: di barbara linsberger

e: g.huber@huber-theissl.at
m: 0043 699 10840024




salzburg - graz,
im märz 2017

m 1:100
bestandsplan



schnittansicht

haupt-/ wohnhaus _ von SÜD-ost d'rauf g'schaut

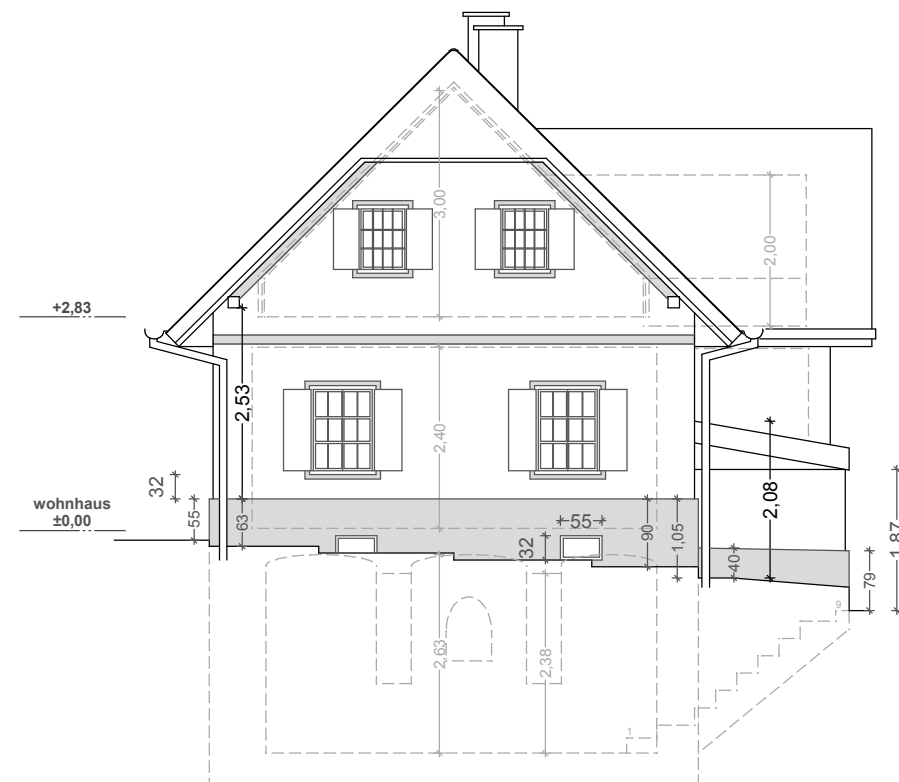

schnittansicht

haupt-/ wohnhaus _ von süd-WEST d'rauf g'schaut

plan zuletzt gedruckt / gespeichert:
23.05.2017

stierbauerhof _ neudorf 22 _ 8521 st. andrä-höch
gudrun inreiter, helga steinbauer

plan letzte änderung:
23.05.2017

paracelsustrasse 4,
5020 salzburg
auf der murwiese 18,
8041 graz

architekt di georg huber
staatlich befugt und beeidet
mitarbeit: di barbara linsberger

e: g.huber@huber-theissl.at
m: 0043 699 10840024



salzburg - graz,
im märz 2017

m 1:100
bestandsplan



haupt-/ wohnhaus _ von **NORD-west** d'rauf g'schaut



haupt-/ wohnhaus _ von **nord-OST** d'rauf g'schaut

plan zuletzt gedruckt / gespeichert:
23.05.2017

stierbauerhof _ neudorf 22 _ 8521 st. andrä-höch
gudrun inreiter, helga steinbauer

plan letzte änderung:
23.05.2017

paracelsustrasse 4,
5020 salzburg
auf der murwiese 18,
8041 graz

architekt di georg huber
staatlich befugt und beeidet
mitarbeit: di barbara linsberger

e: g.huber@huber-theissl.at
m: 0043 699 10840024



salzburg - graz,
im märz 2017

m 1:100
bestandsplan



haupt-/ wohnhaus _ von SÜD-ost d´rauf g´schauf



haupt-/ wohnhaus _ von süd-WEST d´rauf g´schauf

plan zuletzt gedruckt / gespeichert:
23.05.2017

stierbauerhof _ neudorf 22 _ 8521 st. andrä-höch
gudrun inreiter, helga steinbauer

plan letzte änderung:
23.05.2017

paracelsustrasse 4,
5020 salzburg
auf der murwiese 18,
8041 graz

architekt di georg huber
staatlich befugt und beeidet
mitarbeit: di barbara linsberger

e: g.huber@huber-theissl.at
m: 0043 699 10840024



salzburg - graz,
im märz 2017

m 1:100
bestandsplan