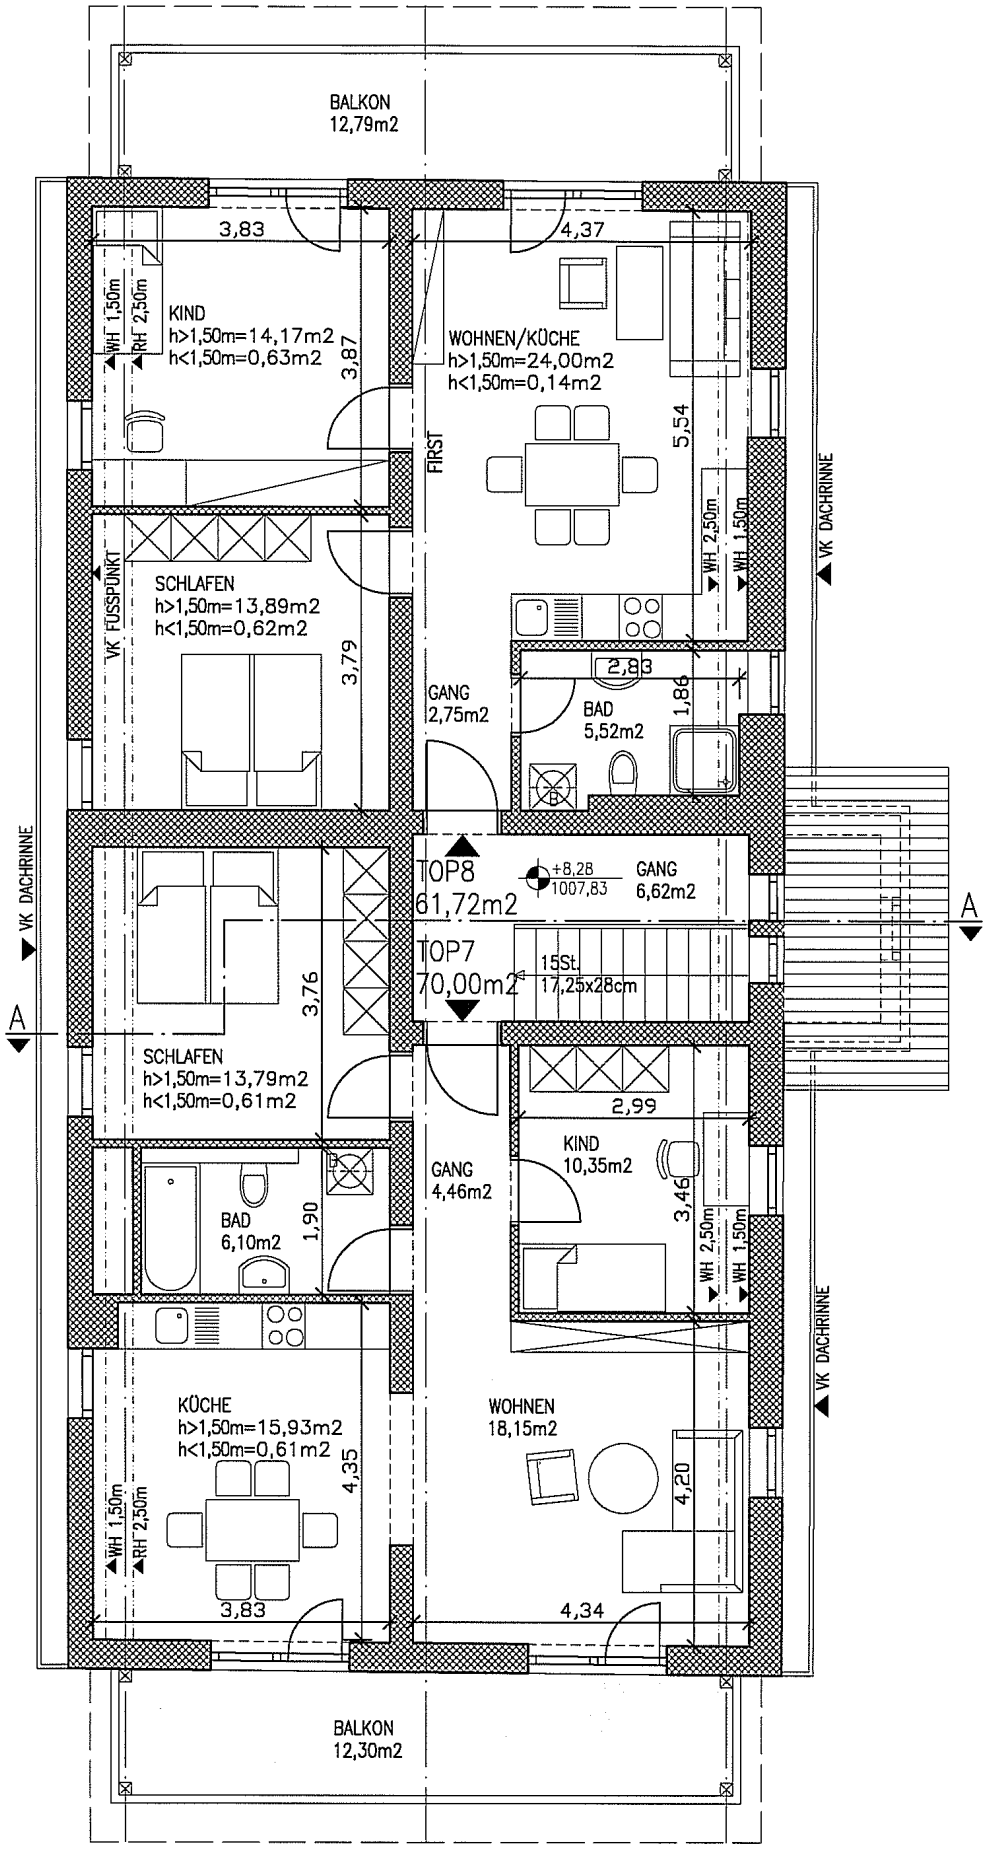

BESTANDSPLAN

MEHRFAMILIENWOHNHAUS STAT7 8

DACHGESCHOSS

PLAN DATUM: AUG. 2010

MASSTAB: M 1:100

BG 811 TZ 411/2011